


GRUNDRISS M 1:100
2. STOCK, TOP 17

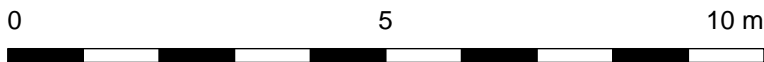

www.cadoffice.at

BESTANDSPLAN

projekt: 1160 Wien, Arnethgasse 98

planinhalt: Grundriss 2. Stock, Top 17

plannummer: 085_291_BE_102_00

maßstab: 1:100

planformat: A4

Empfänger	Datum	Hauseigentümer:		KB	BE
WIENER PRIVATBANK	18.05.2015				
			Vienna Estate Realitäten GmbH. Parking 12, 1010 Wien		