



STIEGE 1.

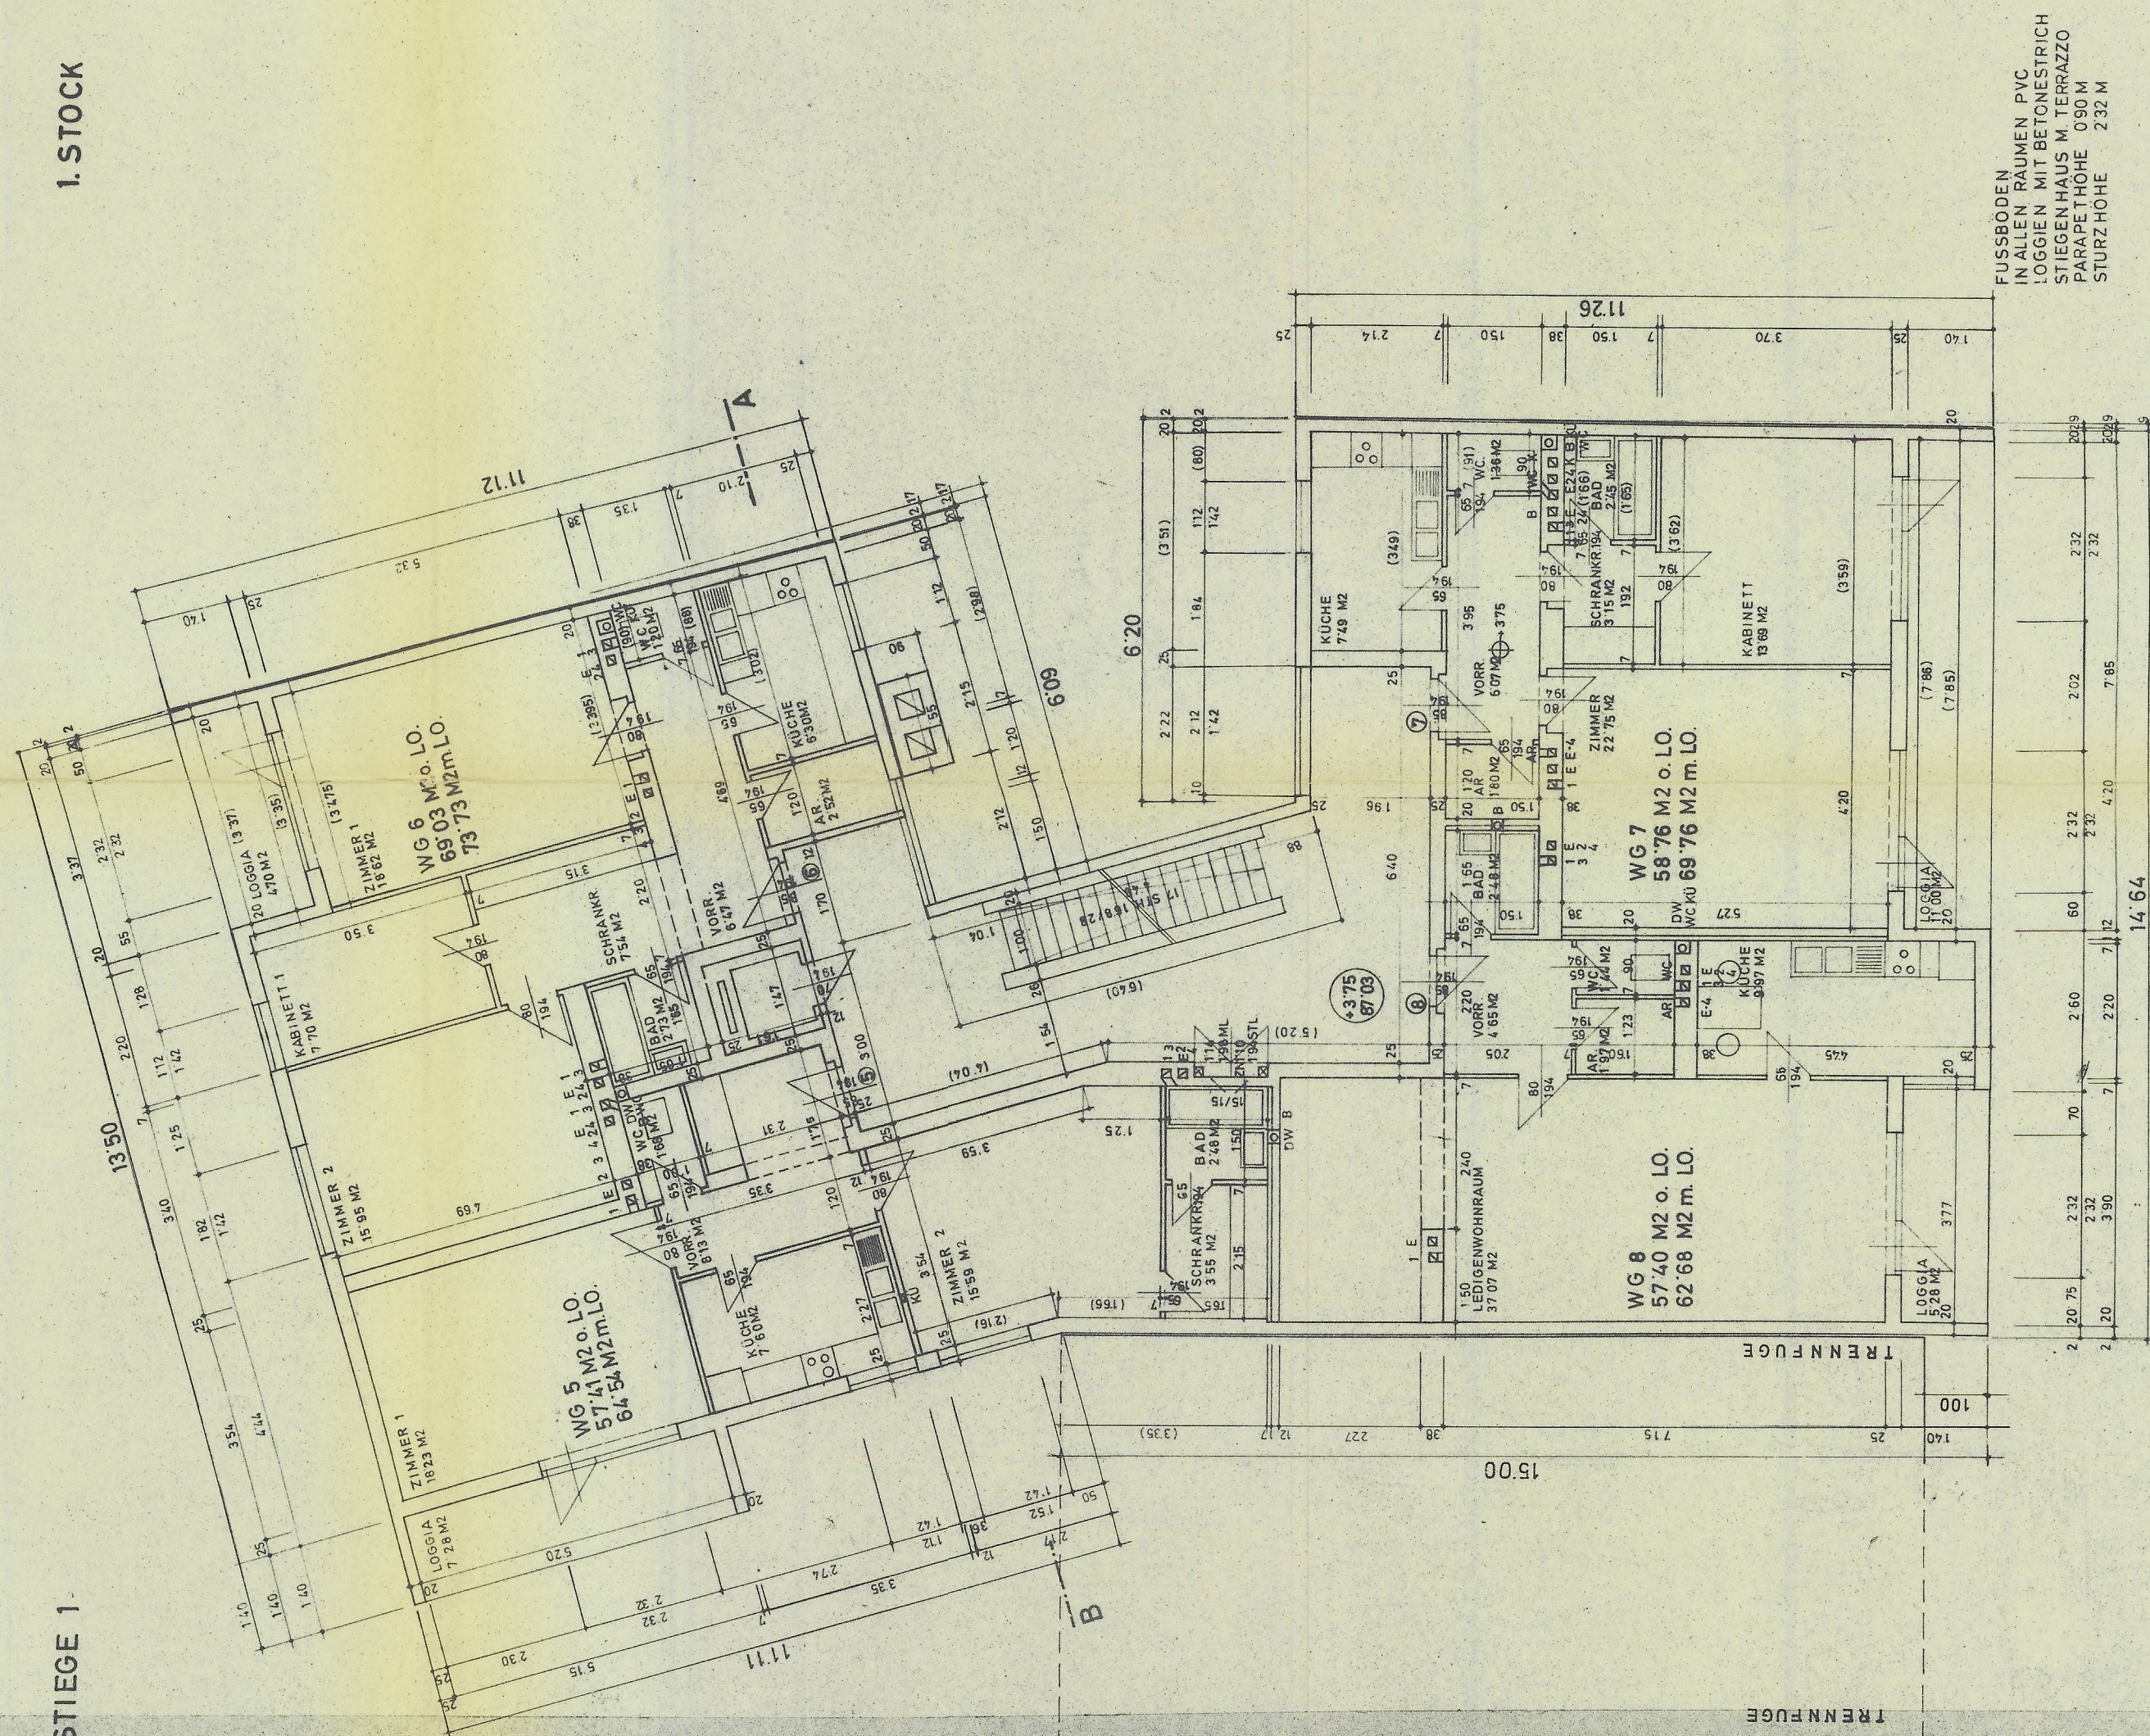

USSBODEN
 ALLEN RAUMEN PVC
 OGGEN MIT BETONESTRICH
 ITIEGEN HAUS M. TERRAZZO
 ARAPETHÖHE 090 M
 TURZHÖHE 232 M

STIEGE 1

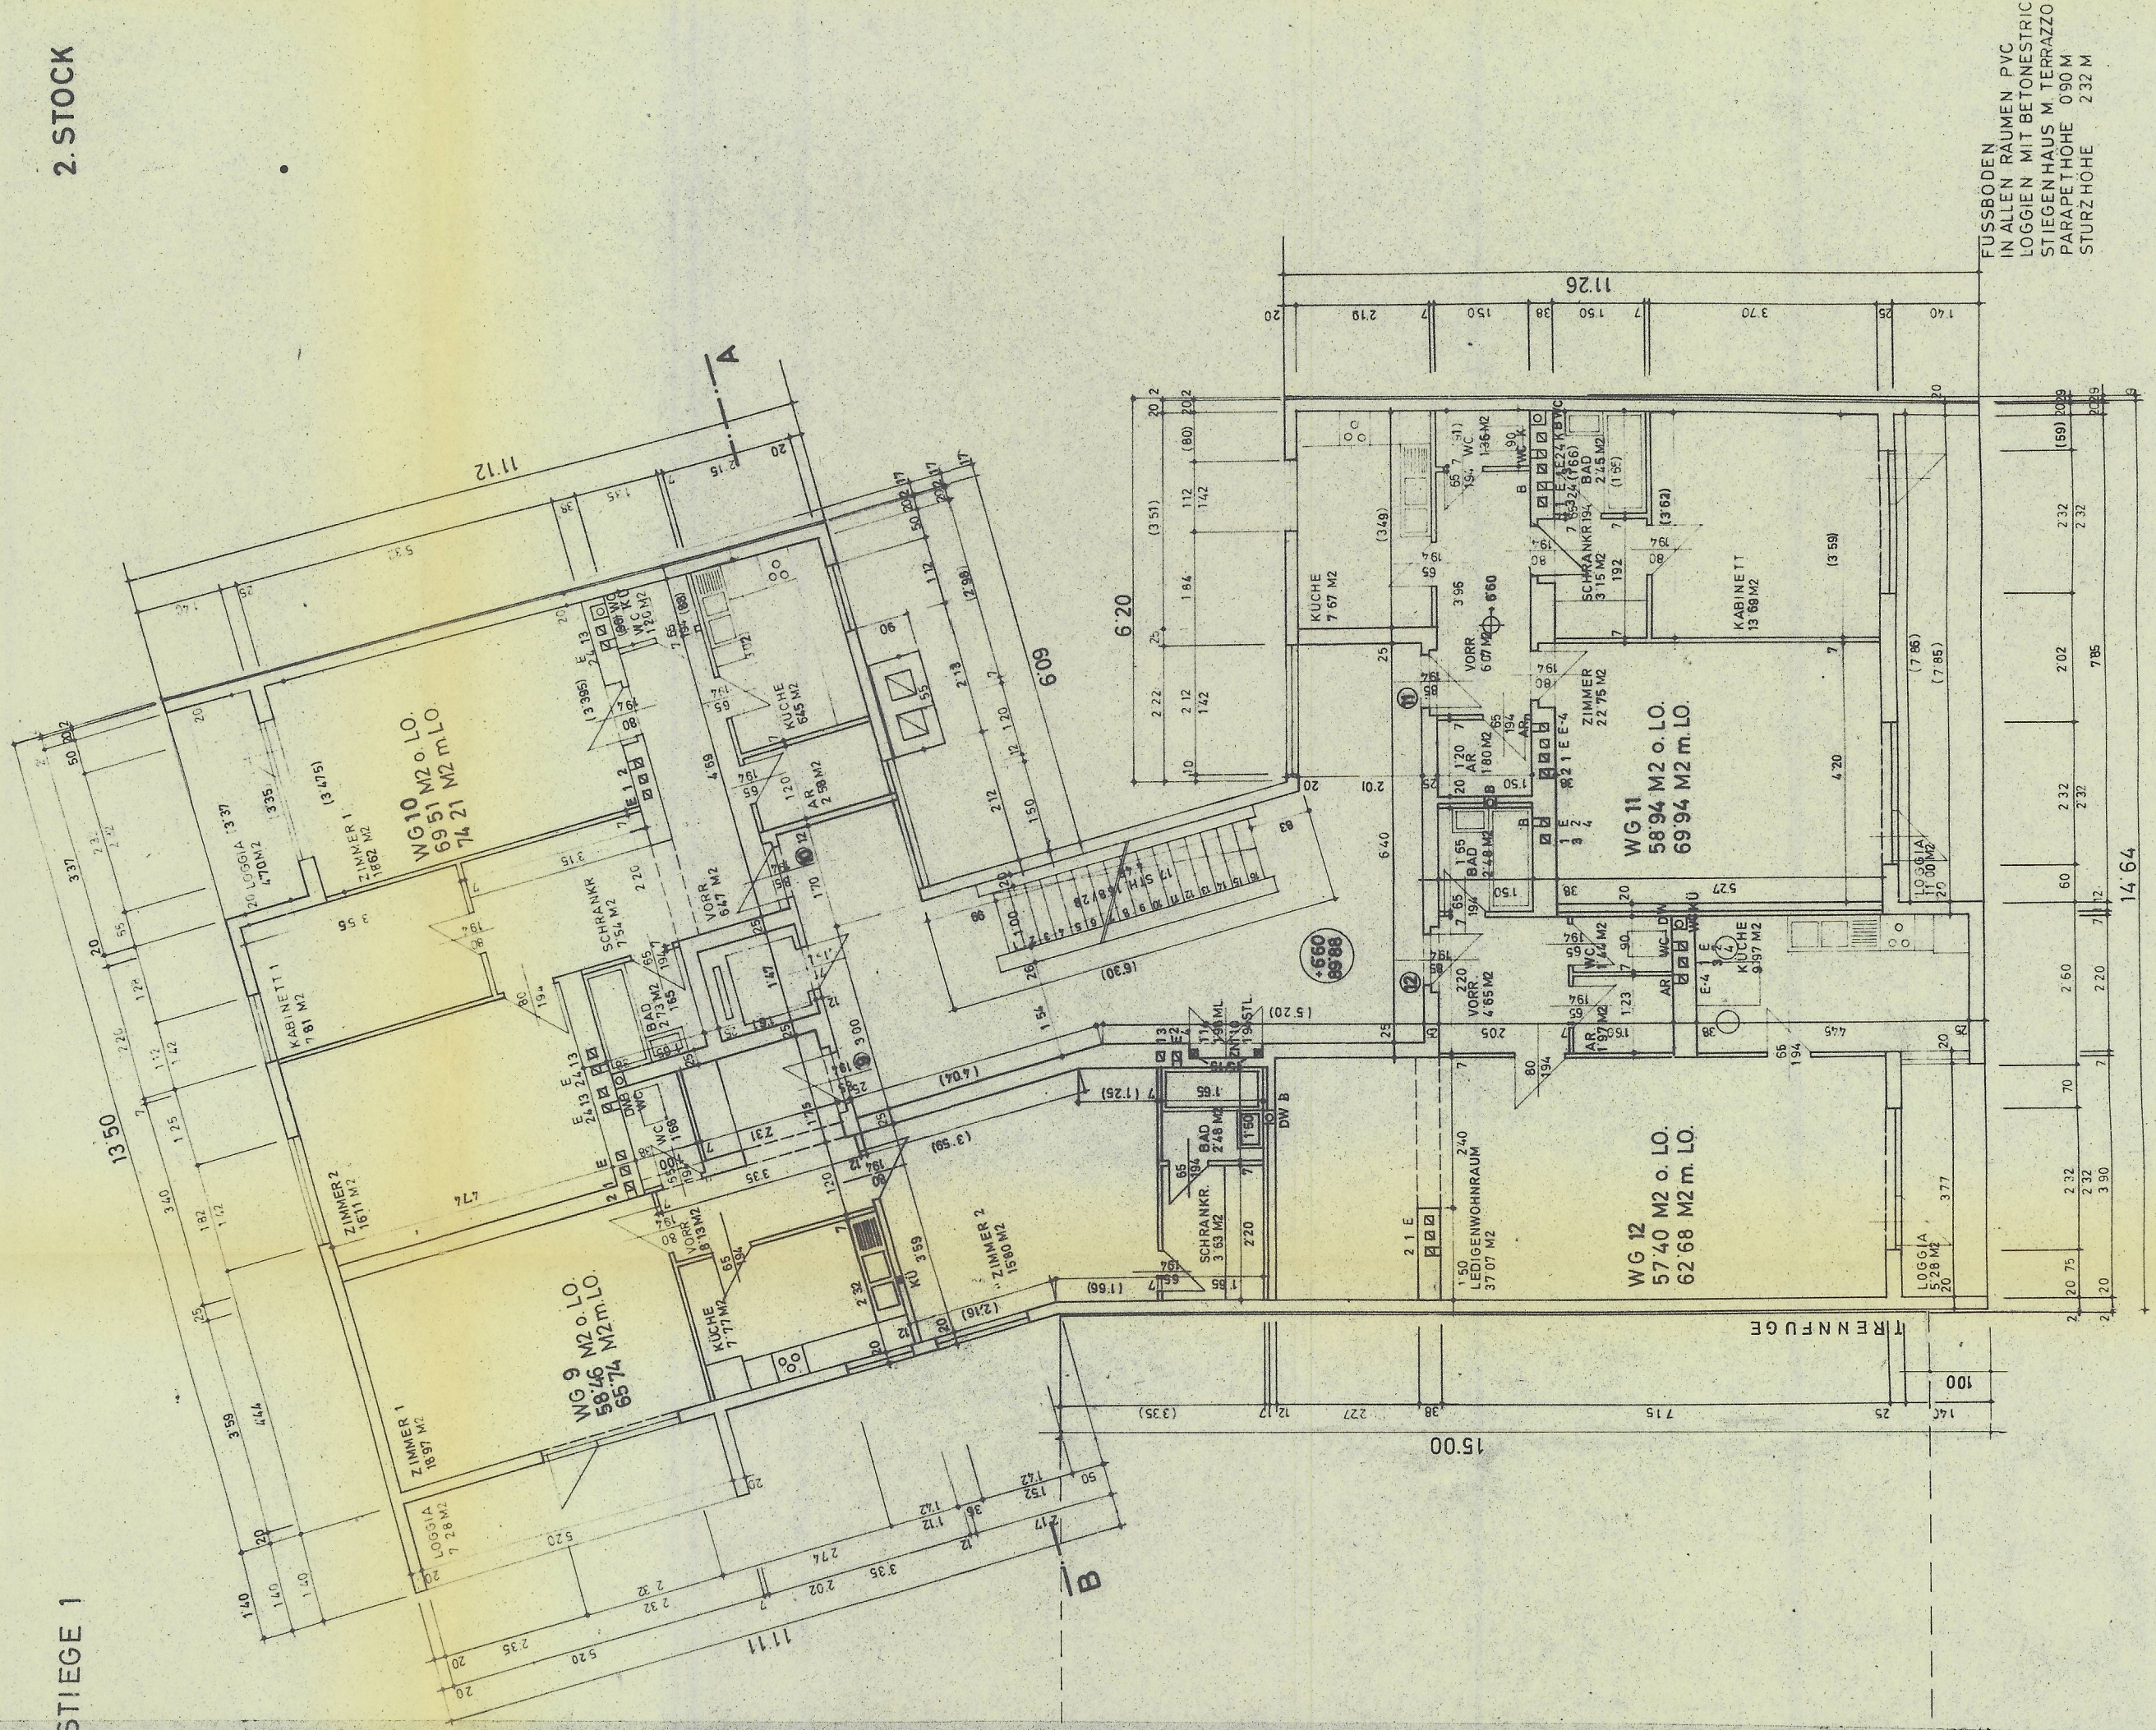

FUSSBODEN
IN ALLEN RAUMEN PVC
LOGGIEN MIT BETONESTRICH
STIEGENHAUS M. TERRAZZO
PARAPETHOHE 0,90 M
STURZHÖHE 2,32 M

STOCK, 2.STOCK
1 / 100


GRUNDEIGENTÜMER : Siedlungsgesellschaft "Abfeld"
Technische Abteilung

BAUWERBER
: Gemeinnützige
Siedlungsgesellschaft "Althof"
Gesellschaft m. b. H.
Technische Abteilung


BAUFÜHRER

PLANVERFASSER :

L.NR. 132/6

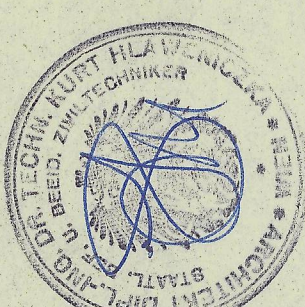

STIEGE 2 | SCHNITT C |

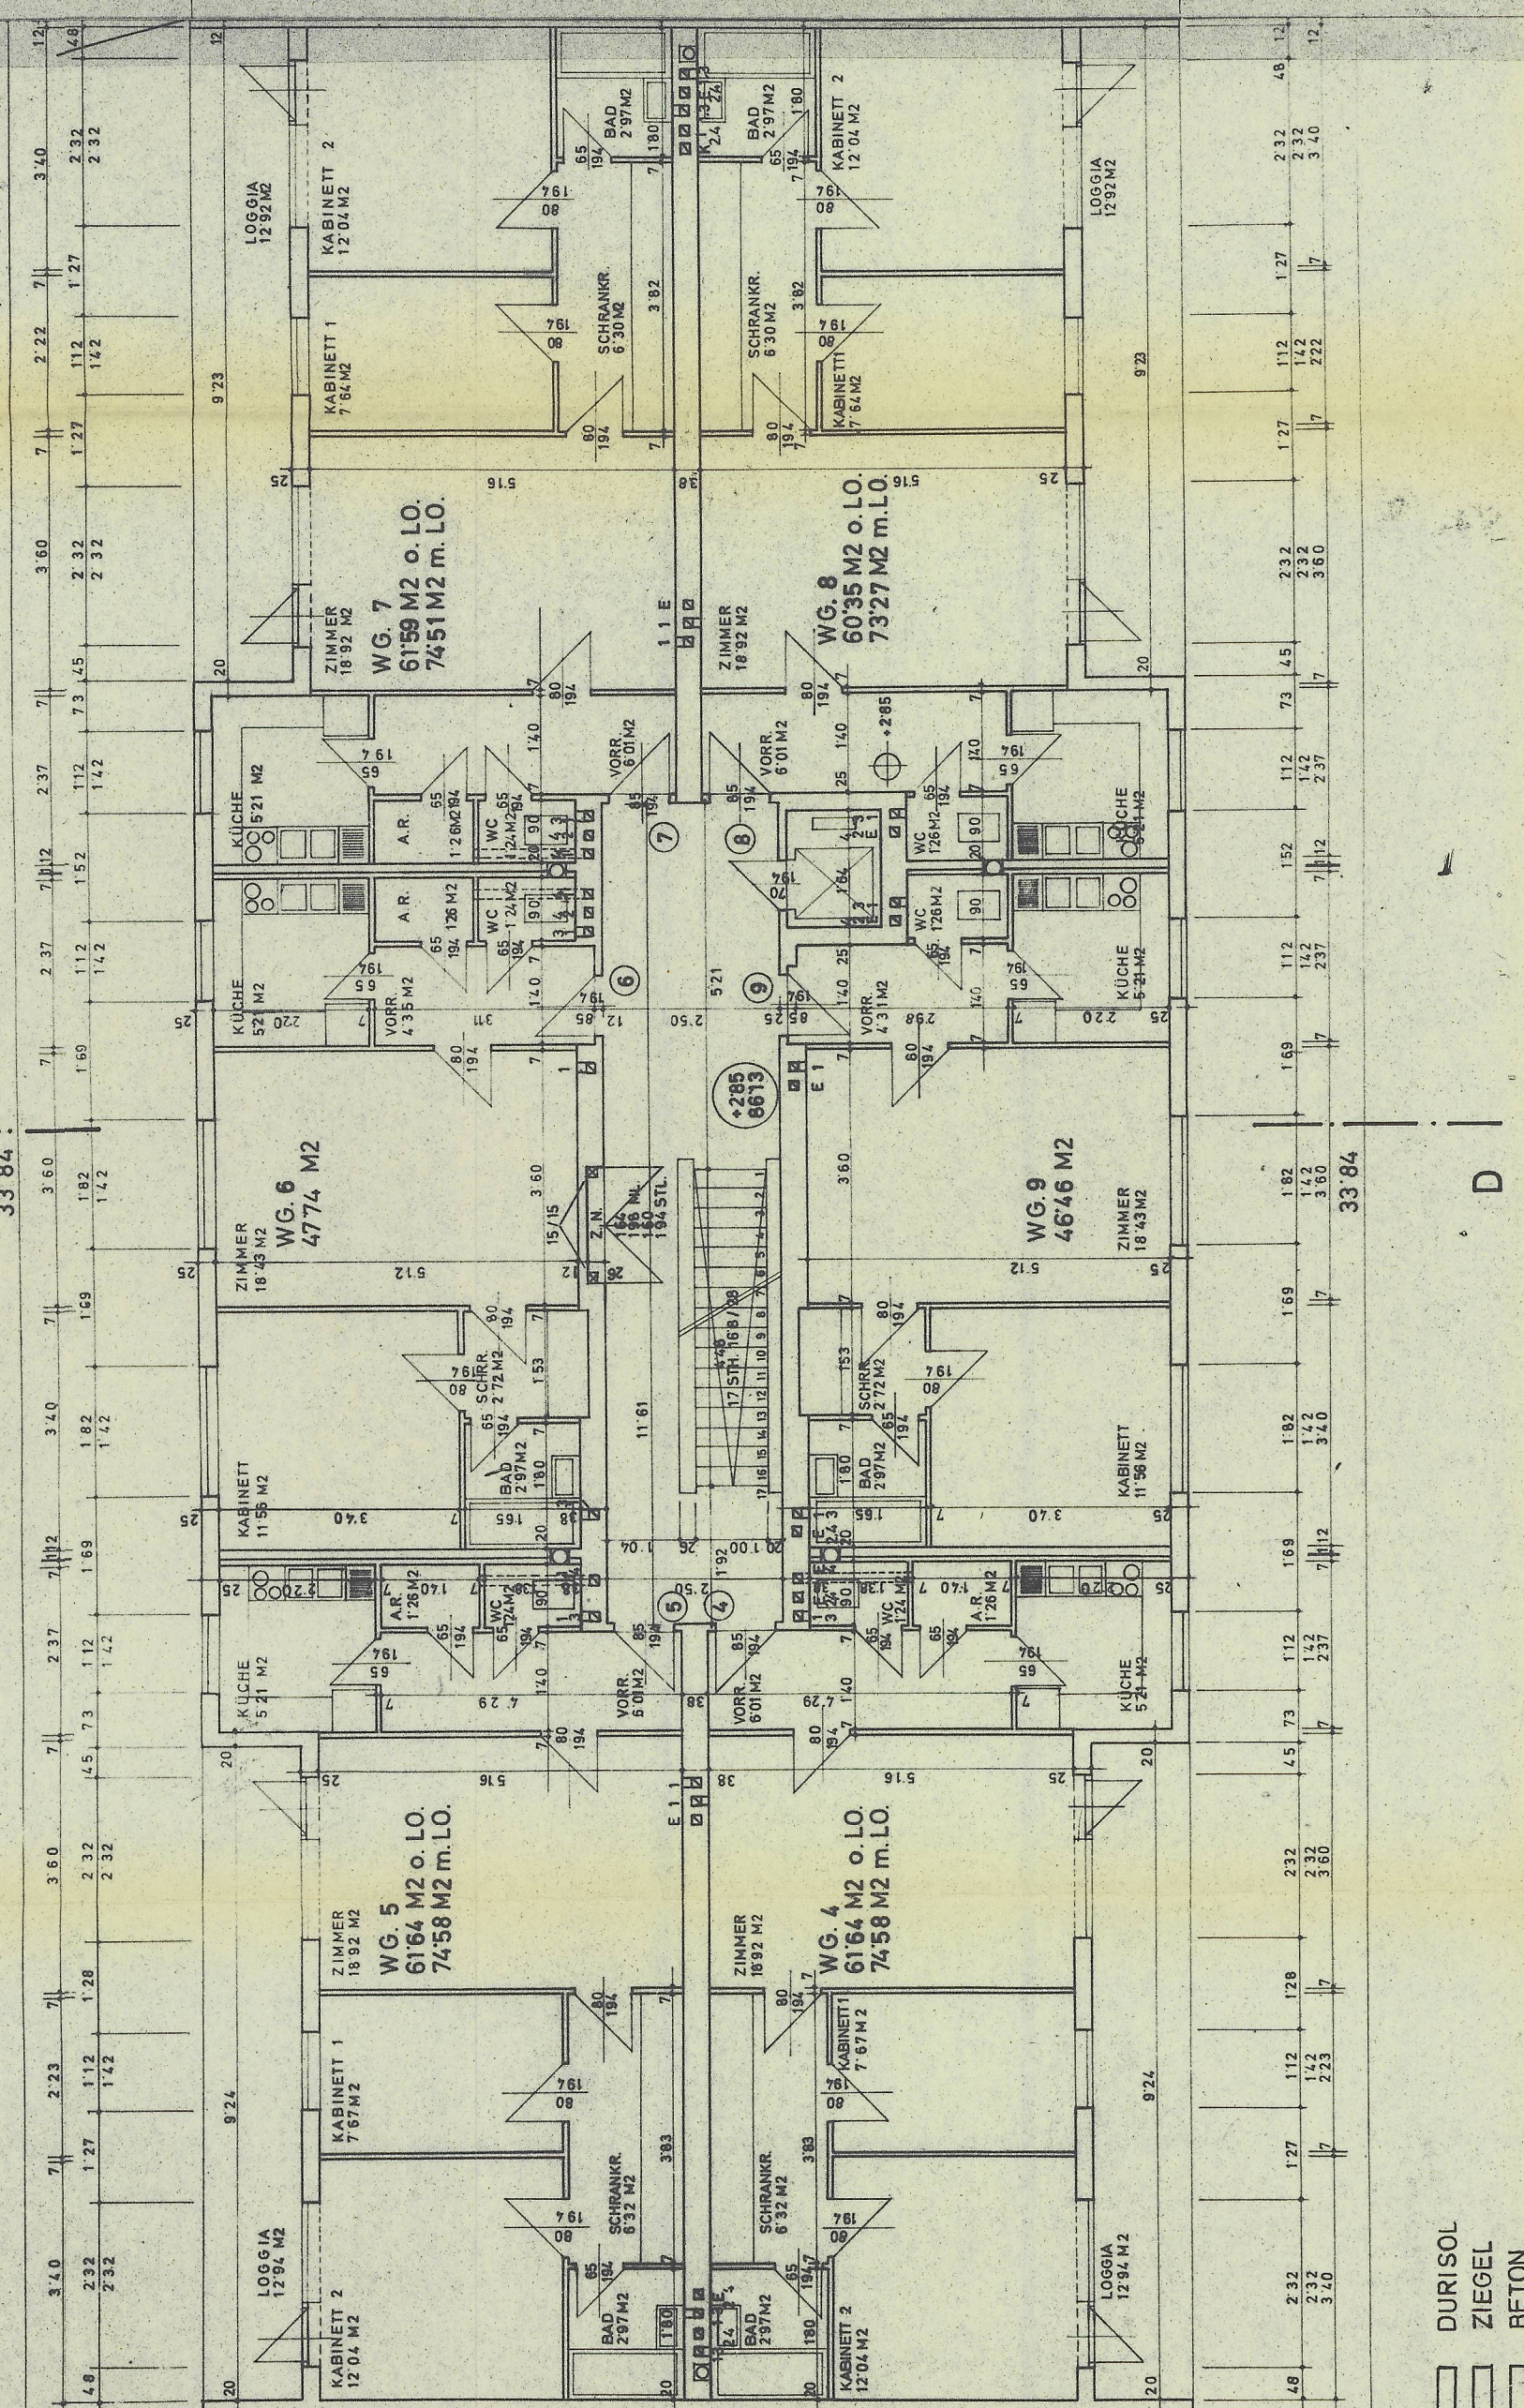

☐	DURISO
☐	ZIEGEL
☐	BETON